

第 号

決 裁	町長	課長	施設班長	庶務班長	技術管理者	副班長	課員
	専決						

行政区名

赤字の箇所は必ず記入して下さい。

給水装置工事完成届

令和 6 年 4 月 30 日

亶理町長 殿

給水装置工事を完了したので、亶理町水道事業給水条例第7条第2項の規定により届け出ます。

給水装置工事業業者	No. 999 所在地 亶理町〇〇字△△ 名称・電話 〇〇設備㈱ 代表者氏名 〇〇 〇〇〇	印が必要です。 印
給水装置工事主任技術者	氏名 〇〇 〇〇〇	
工事完成年月日	令和 6 年 4 月 29 日	
工事申込者 確認欄	住所 (〒 989-2331) 亶理町字悠里1番地	印が必要です。
	(フリガナ) 本人署名してください。 ワタリ タロウ 氏名 亶理 太郎 (電話 0223-34-0515)	印

工事申込受付年月日・番号	令和 年 月 日 第 号
給水装置工事場所	亶理町 字悠里1番地
工事の内容	<input type="checkbox"/> 新設 <input type="checkbox"/> 改造 <input type="checkbox"/> 修繕 <input type="checkbox"/> 撤去 用途 <input type="checkbox"/> 一般用 <input type="checkbox"/> 業務用 <input type="checkbox"/> 臨時用 <input type="checkbox"/> その他 ()
申込者の誓約	利害関係についての責任は、私(申込者)にあり、問題が生じても当事者間で解決し、町に異議申し立てません。 亶理 太郎 印
利害関係 同意確認欄	家屋(借家の場合) 住所 () 氏名 () 印 <input checked="" type="checkbox"/> 土地 <input type="checkbox"/> 給水管 住所 亶理町字悠里1番地 (電話 0223-34-0515) 氏名 亶理 花子 印 <input type="checkbox"/> 土地 <input checked="" type="checkbox"/> 給水管 住所 亶理町字悠里1番地 (電話 0223-34-0515) 氏名 亶理 次郎 印 <input type="checkbox"/> 土地 <input type="checkbox"/> 給水管 住所 () 氏名 () 印

完成検査	令和 年 月 日	検査者	手直し事項
検査結果			
水圧テスト結果		確認 令和 年 月 日 印	
処理	給水台帳	検針台帳	量水器 口径・番号 φ mm

名称	形状寸法	規格・認証番号	数量	備考
サドル付分水栓	φ150×20	JWWA 〇〇	1	※ 材料の内容及び規格・認証番号は、明確に記入し、支給品についてももれなく記入すること。
ボール止水栓	φ20	JWWA 〇〇	1	
ポリエチレン管	φ20	JIS 〇〇	12.3m	
ポリエチレン管継手	φ20	JWWA 〇〇	一式	
架橋ポリエチレン管	φ20	JIS 〇〇	11.7m	
架橋ポリエチレン管継手	φ20	JIS 〇〇	一式	
架橋ポリエチレン管	φ13	JIS 〇〇	34.4m	
架橋ポリエチレン管継手	φ13	JIS 〇〇	一式	
丙止水栓	φ13	JWWA 〇〇	1	
逆止弁	φ13	JWWA 〇〇	1	
不凍水栓柱	φ13	JIS 〇〇	1	
水抜栓	φ20	JWWA 〇〇	1	
混合水栓	φ13	JIS 〇〇	6	
洗濯水栓	φ13	JIS 〇〇	1	
ボールタップ	φ13	JIS 〇〇	1	
ストレート止水栓	φ13	JIS 〇〇	6	
アングル止水栓	φ13	JIS 〇〇	1	
給湯器	φ20	JIS 〇〇	1	

使用材料の名称、形状寸法、規格・認証番号、数量をもれなく記入して下さい。


利害関係がある場合に記入が必要です(別紙でも可)。

所有者変更年月日	所有者名	備考	寄付申込
年 月 日			年 月 日
年 月 日			加入金 円
年 月 日			管理費 円


※太枠内に記載すること。共用管申込みの際は、関係者の住所・氏名を備考欄に記載すること。

完成図

(平面図) 本管の管種・口径及び本管からの配管経路を記入するとともに、余白に方位表示をすること。

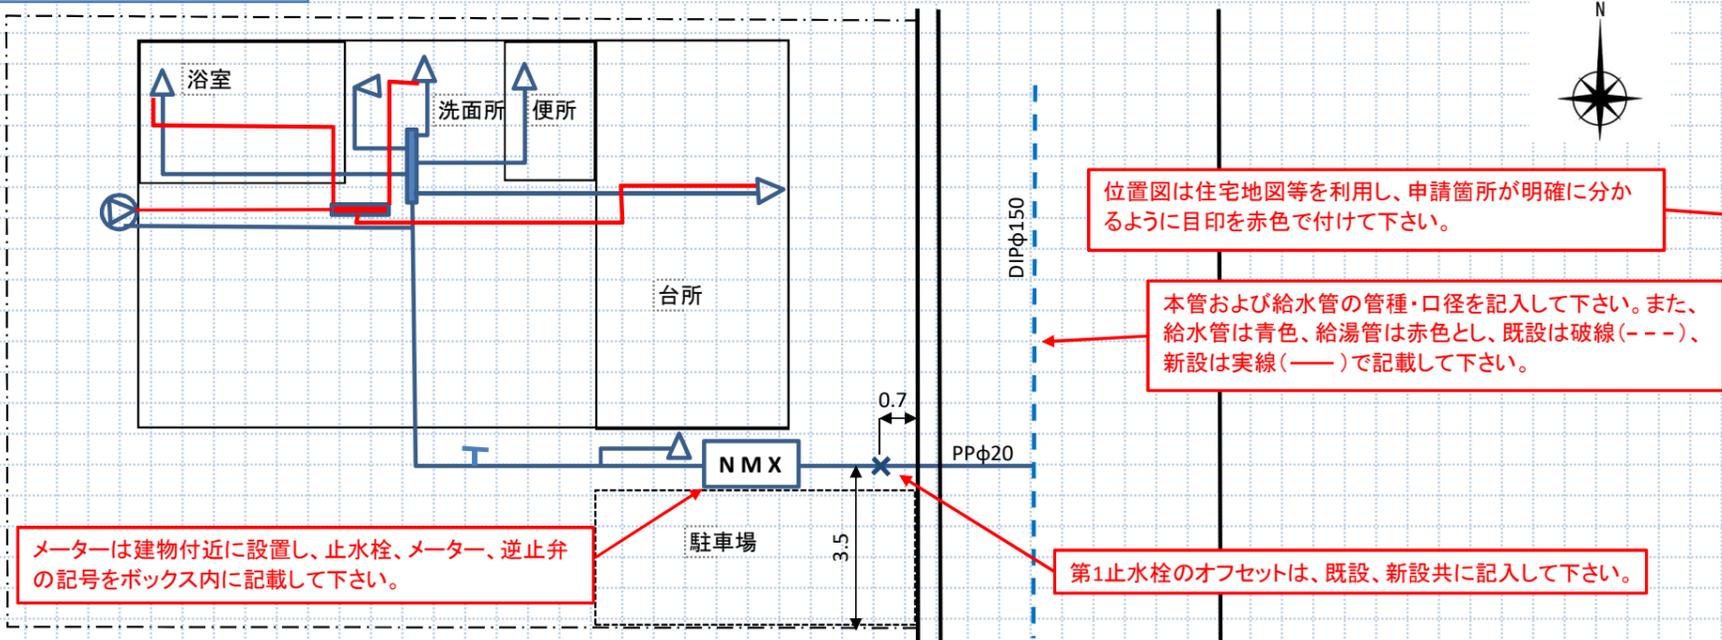

(立体図) 給水管は青色、給湯管は赤色とし、新規は実線、既設は点線で表示すること。止水栓がある場合は、余白に位置詳細図を表示すること。

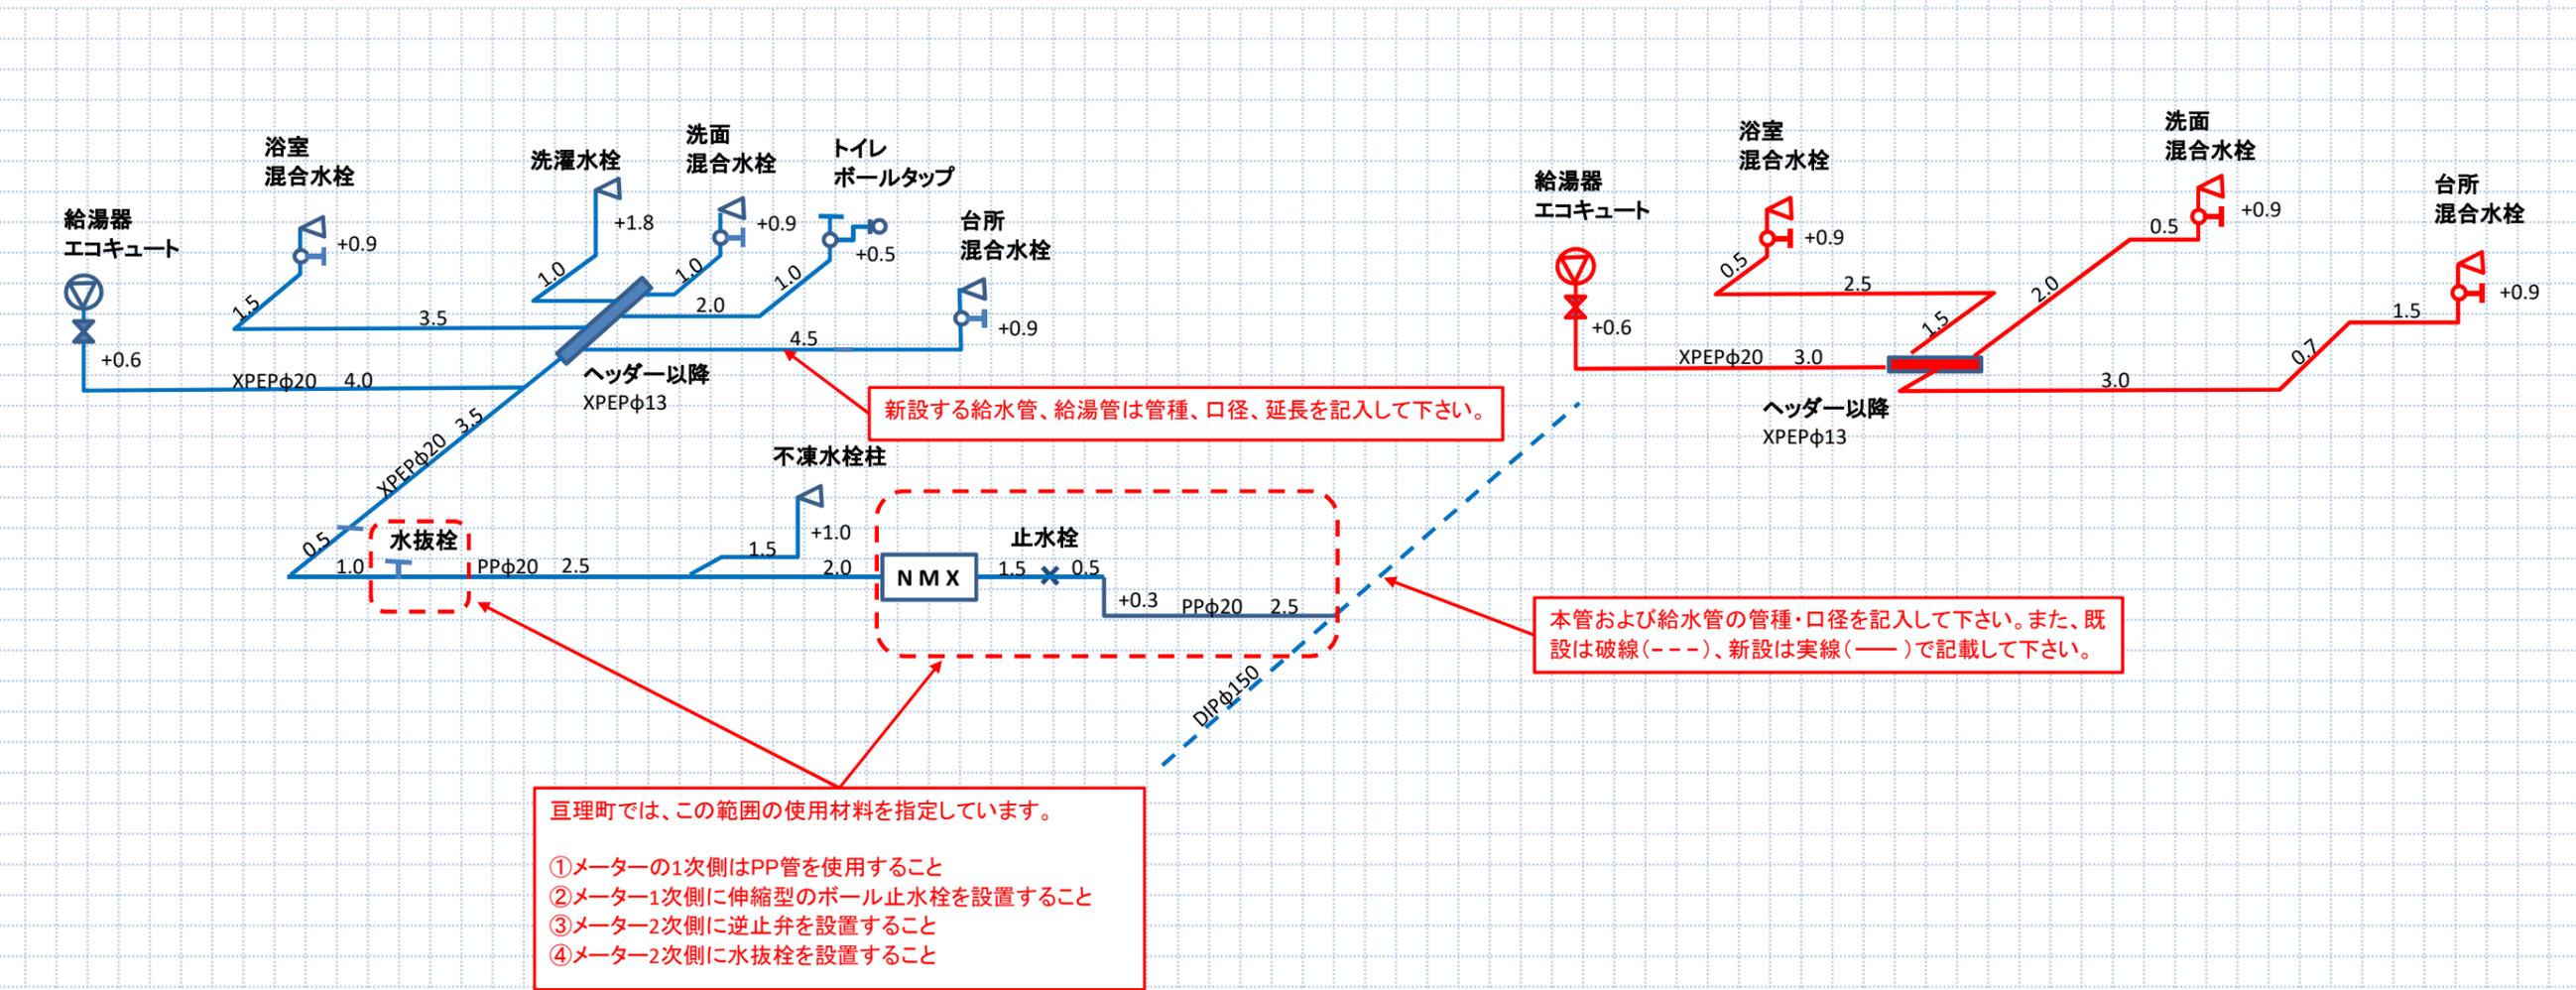

※ 完成図は、給水装置記号により位置図、平面図及び立体図を作成し、使用材料等を記入するとともに、使用材料については、名称、形状寸法、規格を記入すること。(設計変更部分は、図上で説明すること。)