


竣工図

(平面図)

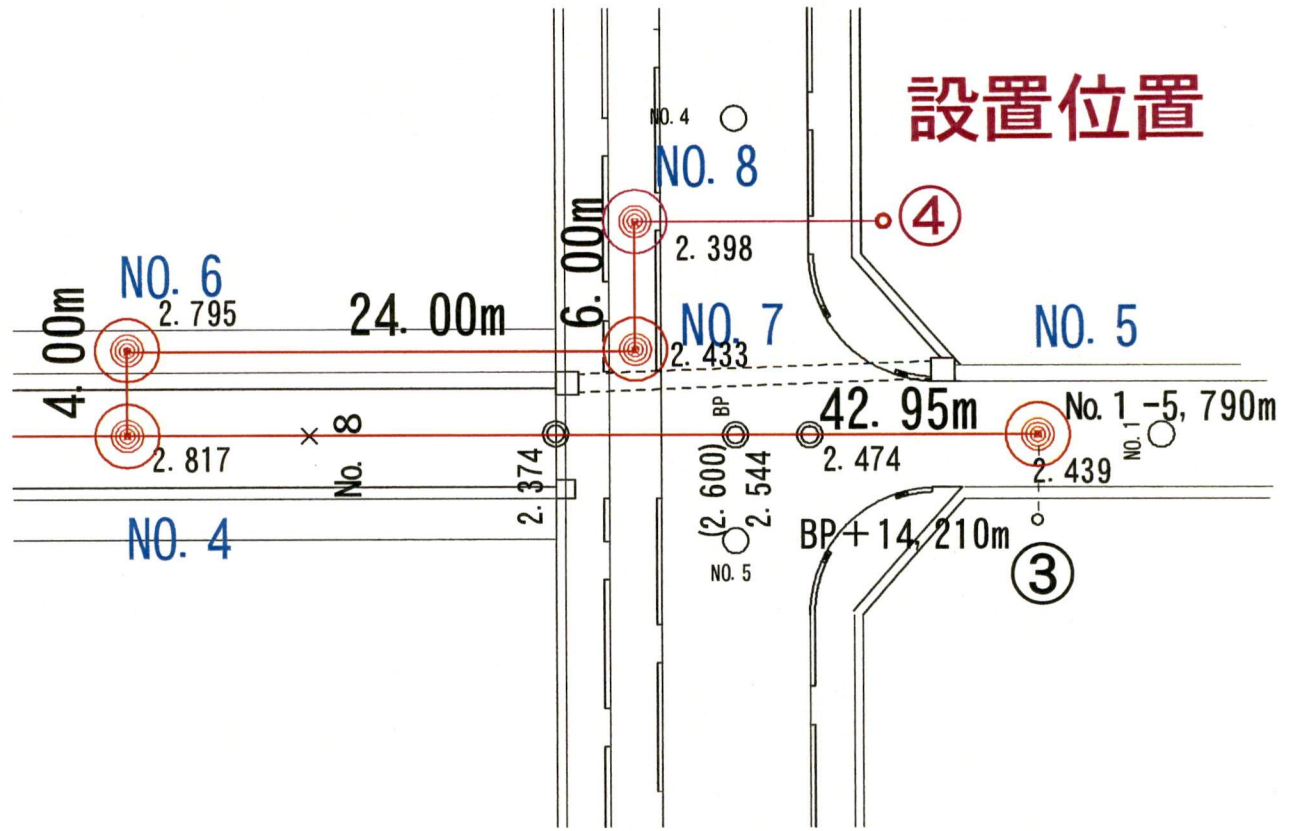

(断面図)

No. 8 マンホール

